



REFERENCIAS

- NUEVO TABLERO SECCINAL SEGUN EL PLIEGO
- NUEVO MODULO CON TOMACORRIENTES T.U.G DOBLE sobre caja existente
- ARTEFACTO DE APLICAR PLAFON 30X30 LED
- ARTEFACTO DE APLICAR MODELO PESCA MARCA LUCCIOLA O CALIDAD EQUIVALENTE 1X 12W AR 111 LED
- PROECTOR LED 50W MODELO A-03.09.12 NG MARCA ARTELUM
- D TIRA LED MODELO TOL 001 MARCA LUCCIOLA O CALIDAD EQUIVALENTE 12W EN 60 LEDS - 12V
- ARTEFACTO MODELO BOLLAR LED 2010 MARCA LUCCIOLA O CALIDAD EQUIVALENTE - 26 W

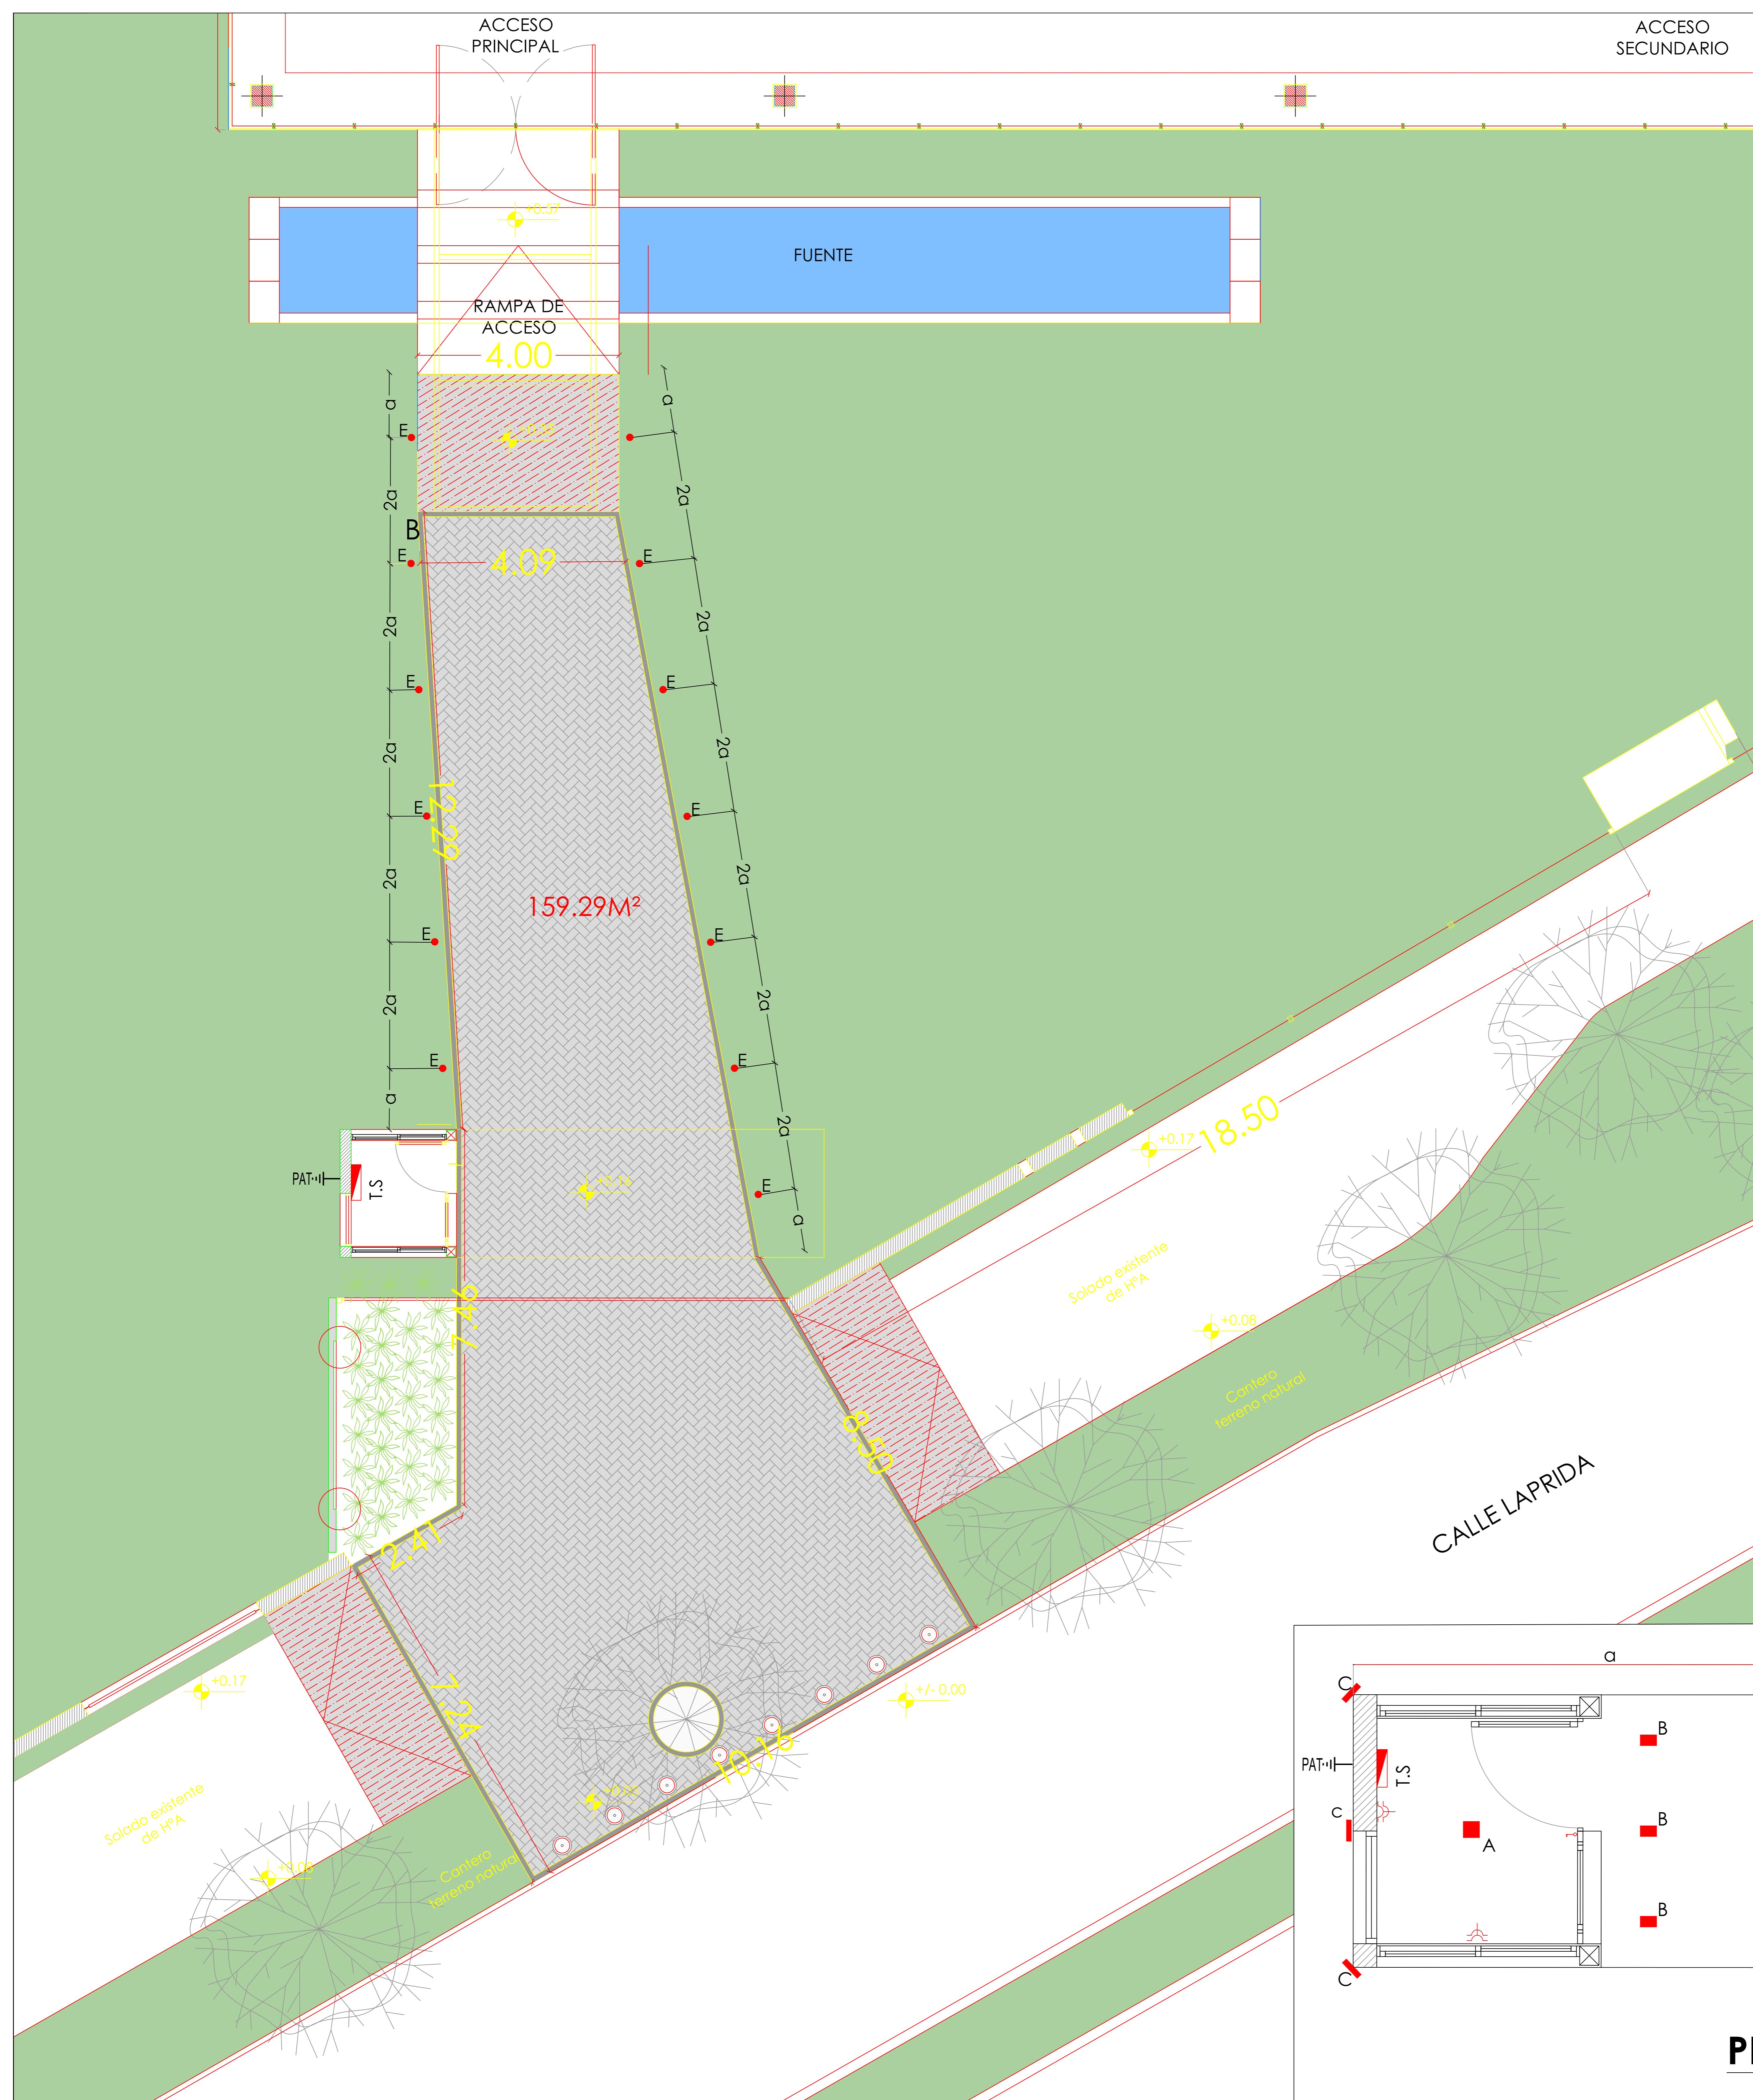

PLANTA PUESTO SEGURIDAD ESC: 1 : 50

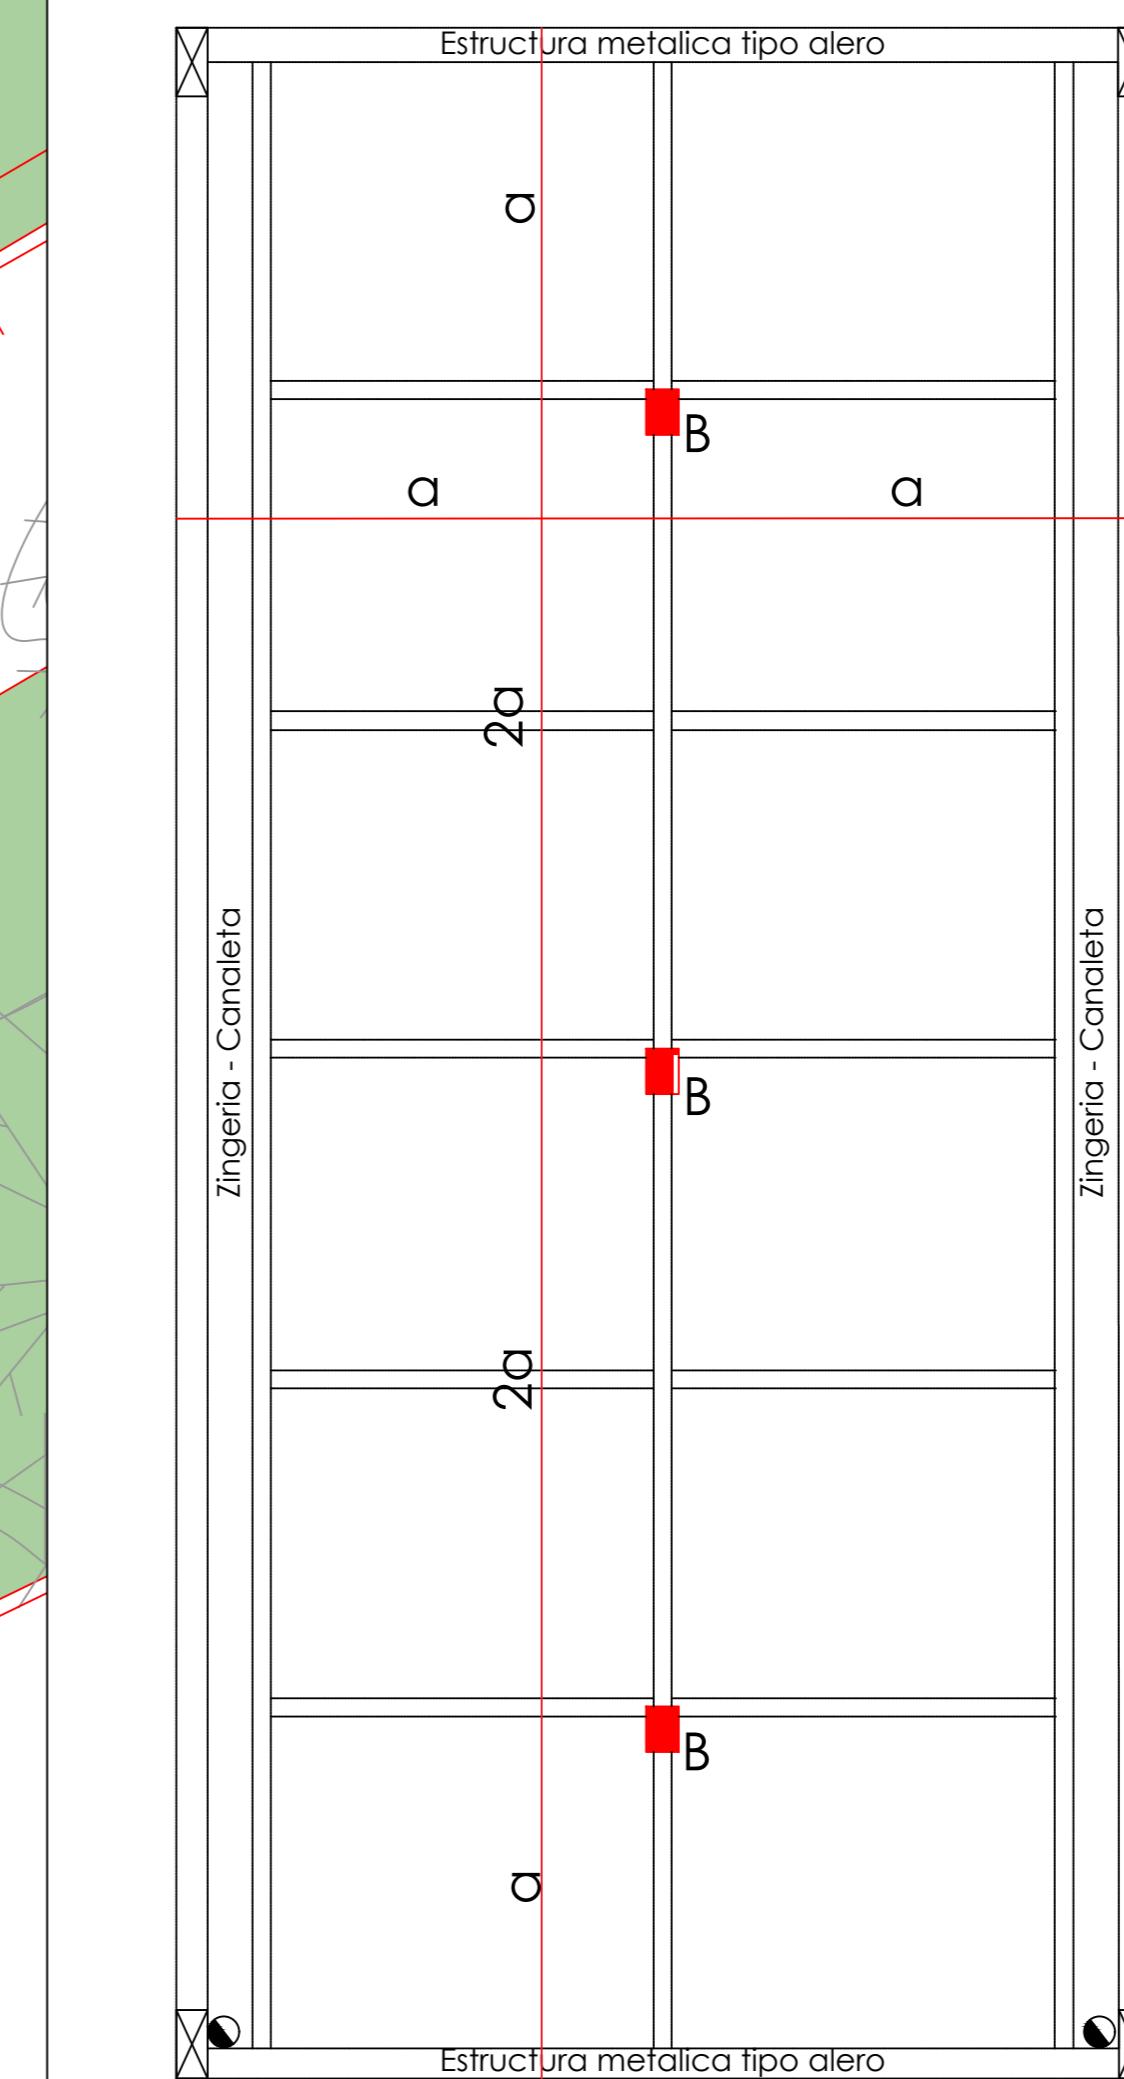

ESTRUCTURA METALICA TIPO ALERO ESC: 1 : 50

PLANO ELECTROMECANICA		Conforme Instalacion
RUBRO: Centro de convenciones Arturo FronDizi		
PROPIEDAD DE: MUNICIPALIDAD DE VICENTE LOPEZ		
Calle: Francisco N. de Laprida 150		
Localidad: VICENTE LOPEZ		
Partido: VICENTE LOPEZ Escala S/E		
NOMENCLATURA CATASTRAL CIRC. / SECC. / MANZ. / PARC. / PARL.		DISTRITO : ZONA :
TITULAR		MUNICIPALIDAD DE VICENTE LOPEZ
PROFESSIONAL		
ACLARACION: TITULO NIVEL MUY MUN.		